

LEGENDA APPARECCHIATURE

POC 1 ELETTROPOMPA CIRCUITO PALESTRA Marca: HYDRA Modello: CRL 65 B
POC 2 ELETTROPOMPA CIRCUITO PALESTRA Marca: HYDRA Modello: CRL 65 B
POC 3 ELETTROPOMPA CIRCUITO AULE Marca: HYDRA Modello: CRL 80 B
POC 4 ELETTROPOMPA CIRCUITO AULE Marca: HYDRA Modello: CRL 80

EX CENTRALE TERMICA

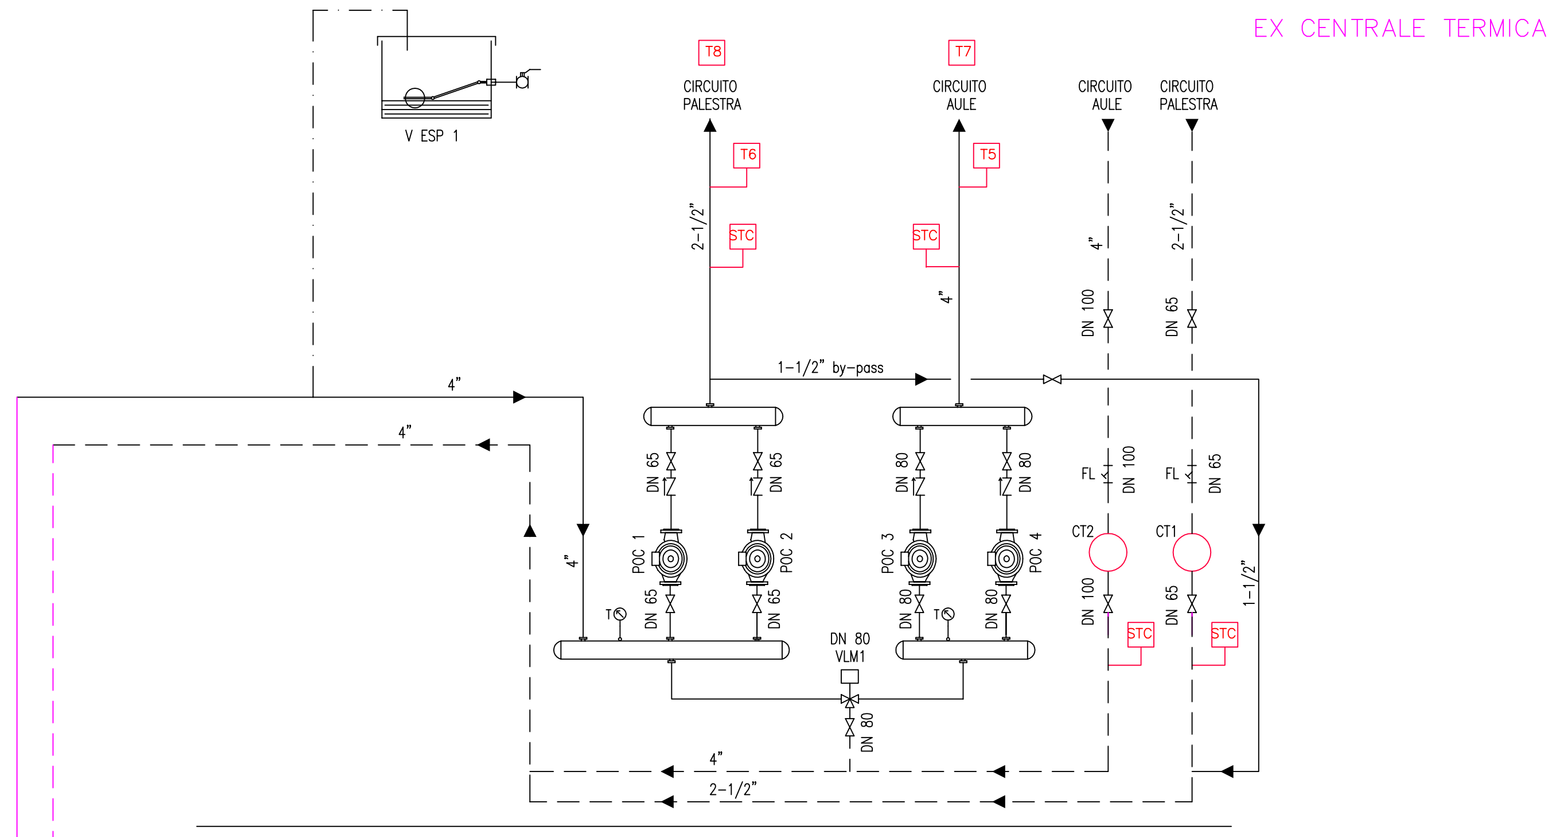

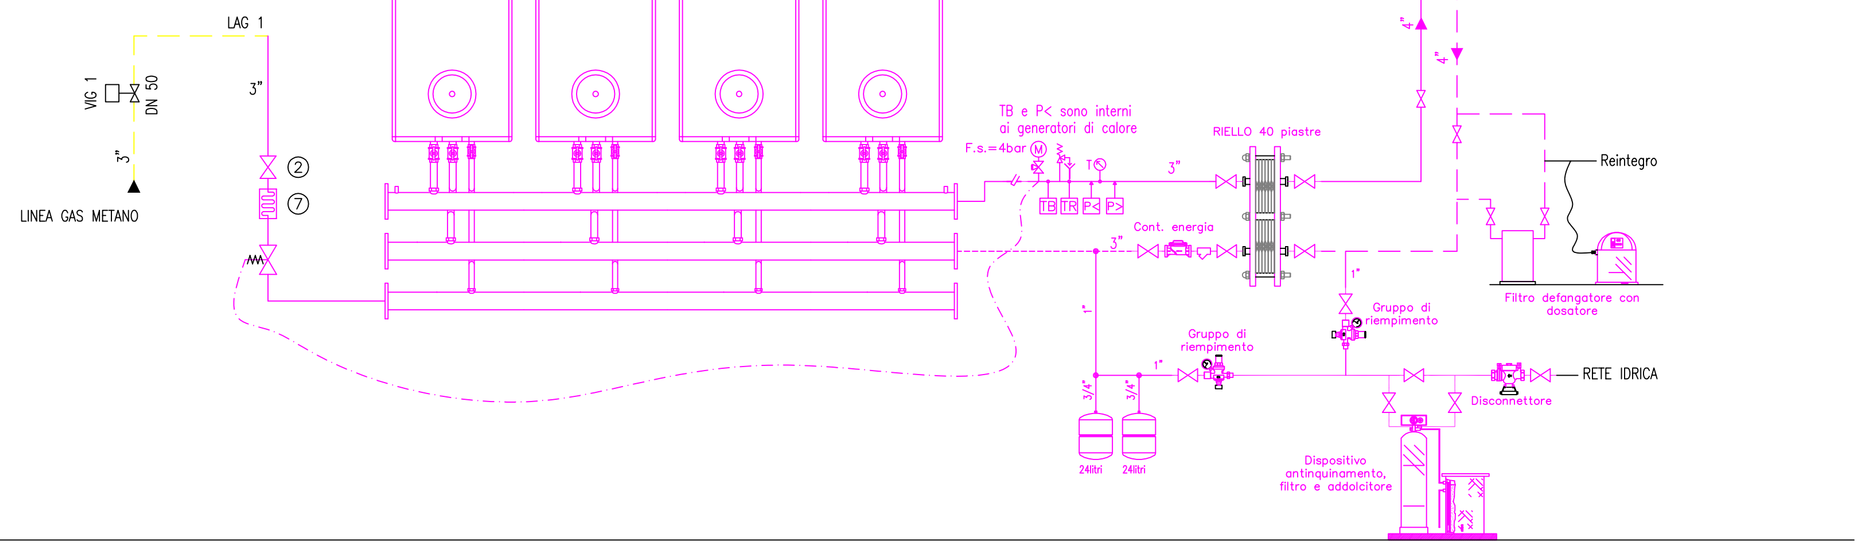

LEGENDA: APPARECCHIATURE SICUREZZA			
	POZZETTO ISPESL		BITERMOSTATO
T	TERMOMETRO		VALVOLA DI INTERCETTAZIONE COMBUSTIBILE
	MANOMETRO		VASO DI ESPANSIONE A MEMBRANA
	PRESSOSTATO DI BLOCCO A RIARMO MANUALE	5	CONTATORE DI PORTATA PER MISURATORE ENERGIA
	DISPOSITIVO PROTEZIONE DI MINIMA PRESSIONE		
	VALVOLA DI SICUREZZA		
	TERMOMETRO DI REGOLAZIONE		
	TERMOMETRO DI BLOCCO A RIARMO MANUALE		

Dispositivi rampa gas

1. Elettrovalvola di regolazione
2. Chiave d'intercettazione
3. Elettrovalvola di blocco
4. Organo di controllo pressione
5. Stabilizzatore
6. Filtro
7. Giunto antivibrante
8. Elettrovalvola di blocco NC

CITTA' METROPOLITANA DI FIRENZE

PALAZZO MEDICI RICCARDI – VIA CAVOUR, 1
50129 FIRENZE

ENGIE SERVIZI – Area Centro
Via G. Matteotti – Sesto Fiorentino (FI)

Oggetto
ELABORATI GRAFICI

Scala
1 :–

Data
Aprile 2020

Utenza
ISTITUTO MAGISTRALE "CAPPONI"
Piazza Frescobaldi – FIRENZE (FI)

Revisione: 0 | Foglio di fogli: 1 / 1

File name
CMFI–SC22.DWG

Elaborato
SCHEMA IDRAULICO CENTRALE TERMICA

Il Progettista

Rev.	Data	Verificato	Approvato	Riferimento
1	26/10/2020	AS–BUILT		SC–22
2				
3				
4				

Questo elaborato grafico non può essere riprodotto nè integralmente nè in parte senza l'autorizzazione scritta del proprietario. Da non utilizzare per scopi diversi da quelli per cui è stato fornito