
LEGENDA APPARECCHIATURE

V ESP 1	VASO DI ESPANSIONE Capacità: 35 litri	POC 3	ELETTROPOMPA GEMELLARE CIRCUITO UTA Marca: KSB Modello: ROVITHERM G80-1254 Q: 20-60 mc/h H: 7,2-1 m.c.a.
V ESP 2	VASO DI ESPANSIONE Capacità: 35 litri	POC 4	ELETTROPOMPA GEMELLARE CIRCUITO UTA Marca: KSB Modello: ROVITHERM G80-1254 Q: 20-60 mc/h H: 7,2-1 m.c.a.
V ESP 3	VASO DI ESPANSIONE Capacità: 250 litri	POC 5	ELETTROPOMPA GEMELLARE CIRCUITO AULE Marca: KSB Modello: ROVITHERM G80-1254 Q: 20-60 mc/h H: 7,2-1 m.c.a.
V ESP 4	VASO DI ESPANSIONE Capacità: 100 litri	POC 6	ELETTROPOMPA GEMELLARE CIRCUITO AULE Marca: KSB Modello: ROVITHERM G80-1254 Q: 20-60 mc/h H: 7,2-1 m.c.a
V ESP 5	VASO DI ESPANSIONE Capacità: 50 litri	POC 7	ELETTROPOMPA GEMELLARE CIRCUITO AUDITORIUM Marca: KSB Modello: ROVITHERM G50-5044 Q: 4-12 mc/h H: 6-3,5 m.c.a
		POC 8	ELETTROPOMPA GEMELLARE CIRCUITO AUDITORIUM Marca: KSB Modello: ROVITHERM G50-5044 Q: 4-12 mc/h H: 6-3,5 m.c.a
		POC 9	ELETTROPOMPA GEMELLARE CIRCUITO UFFICI Marca: SALMOSON Modello: DCX 40-80
		POC 10	ELETTROPOMPA GEMELLARE CIRCUITO UFFICI Marca: SALMOSON Modello: DCX 40-80

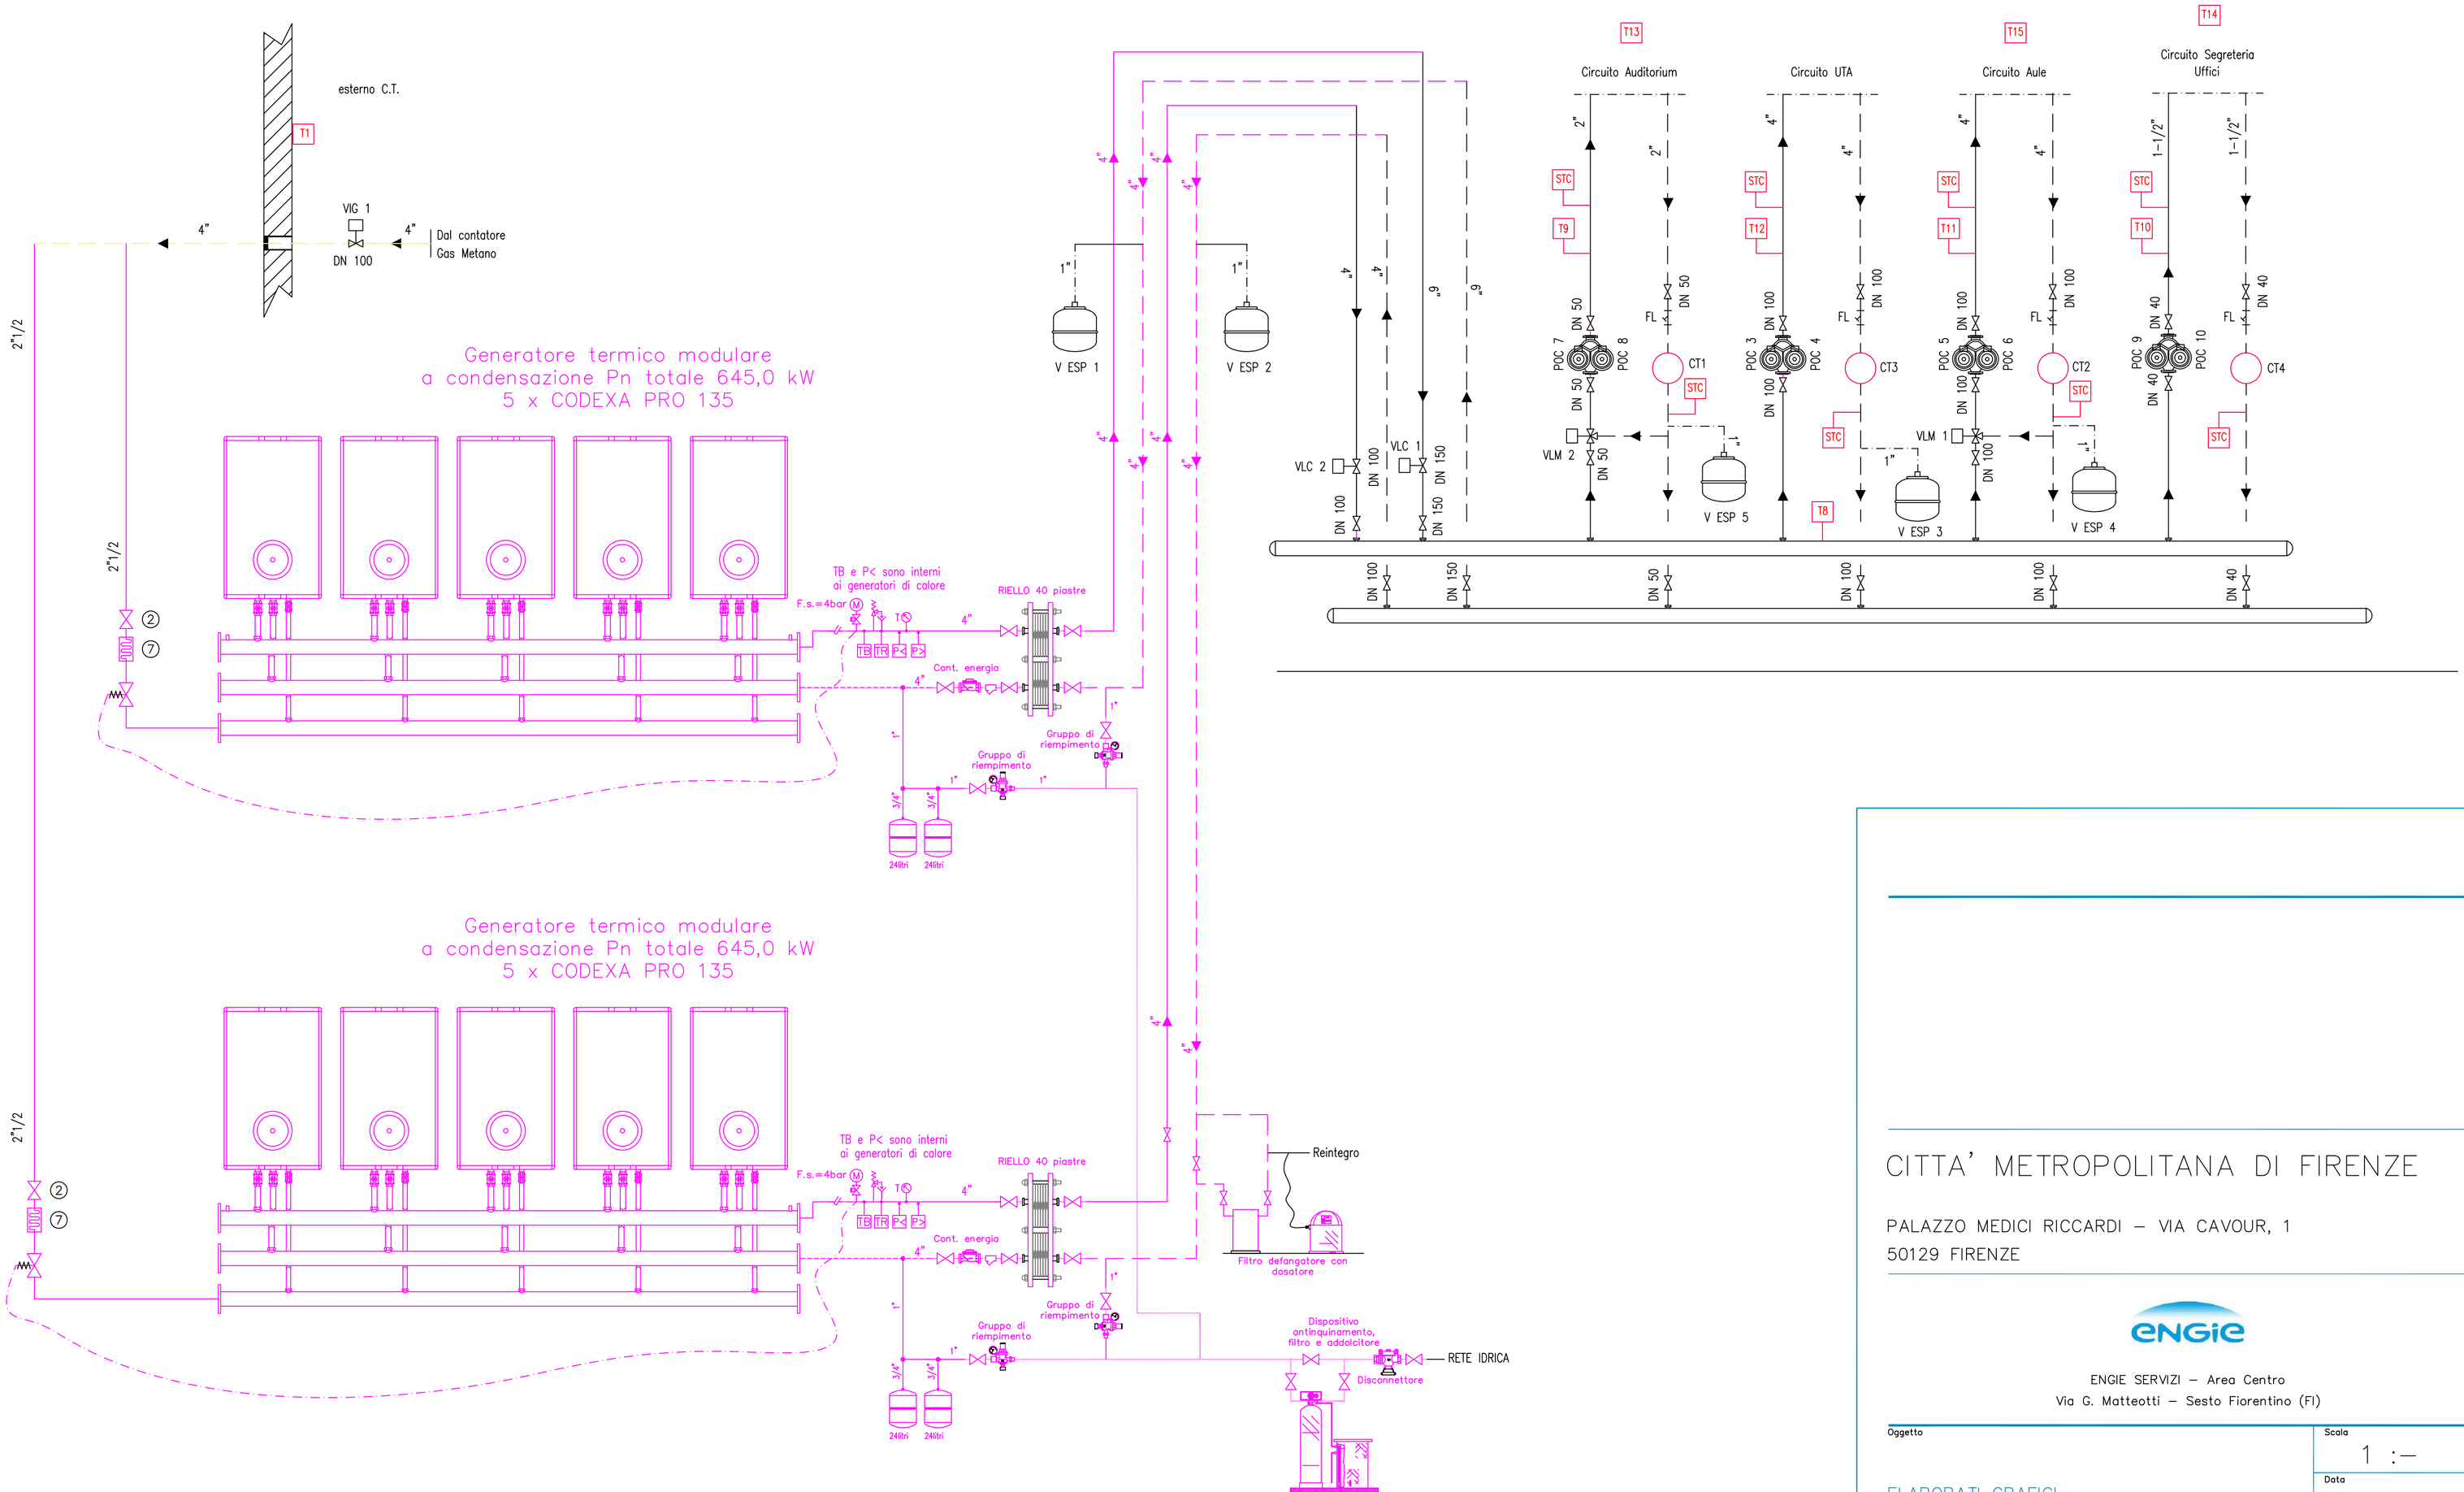

LEGENDA: APPARECCHIATURE SICUREZZA			
	POZZETTO ISPESL		BITERMOSTATO
①	TERMOMETRO		VALVOLA DI INTERCETTAZIONE COMBUSTIBILE
	MANOMETRO		VASO DI ESPANSIONE A MEMBRANA
P>	PRESSOSTATO DI BLOCCO A RIARMO MANUALE	Ⓔ	CONTATORE DI PORTATA PER MISURATORE ENERGIA
P<	DISPOSITIVO PROTEZIONE DI MINIMA PRESSIONE		
	VALVOLA DI SICUREZZA		
	TERMOMETRO DI REGOLAZIONE		
	TERMOMETRO DI BLOCCO A RIARMO MANUALE		

Dispositivi rampa gas

1. Elettrovalvola di regolazione
2. Chiave d'intercettazione
3. Elettrovalvola di blocco
4. Organo di controllo pressione
5. Stabilizzatore
6. Filtro
7. Giunto antivibrante
8. Elettrovalvola di blocco NC

CITTA' METROPOLITANA DI FIRENZE

PALAZZO MEDICI RICCARDI – VIA CAVOUR, 1
50129 FIRENZE

ENGIE SERVIZI – Area Centro
Via G. Matteotti – Sesto Fiorentino (FI)

Oggetto: ELABORATI GRAFICI

Scala: 1 :–

Data: Aprile 2020

Utenza: I.S.I.S. "VASARI"
Piazza Caduti di Pian d'Albero – Figline Valdarno (FI)

Revisione: 0 — Foglio di fogli: 1 / 1

File name: CMFI–SC83.DWG

Elaborato: SCHEMA IDRAULICO CENTRALE TERMICA

Il Progettista

Rev.	Data	Verificato	Approvato	Riferimento
1	06/10/2020	AS-BUILT		SC–83
2				
3				
4				

Questo elaborato grafico non può essere riprodotto nè integralmente nè in parte senza l'autorizzazione scritta del proprietario. Da non utilizzare per scopi diversi da quelli per cui è stato fornito