
LEGENDA APPARECCHIATURE

V ESP 1 VASO DI ESPANSIONE 100L – 10 BAR
POC 2 ELETTROPOMPA GEMELLARE CIRCUITO RADIATORI E UTA Marca: GRUNDFOS
VLM 1 VALVOLA SERVOCOMANDATA MISCELATRICE

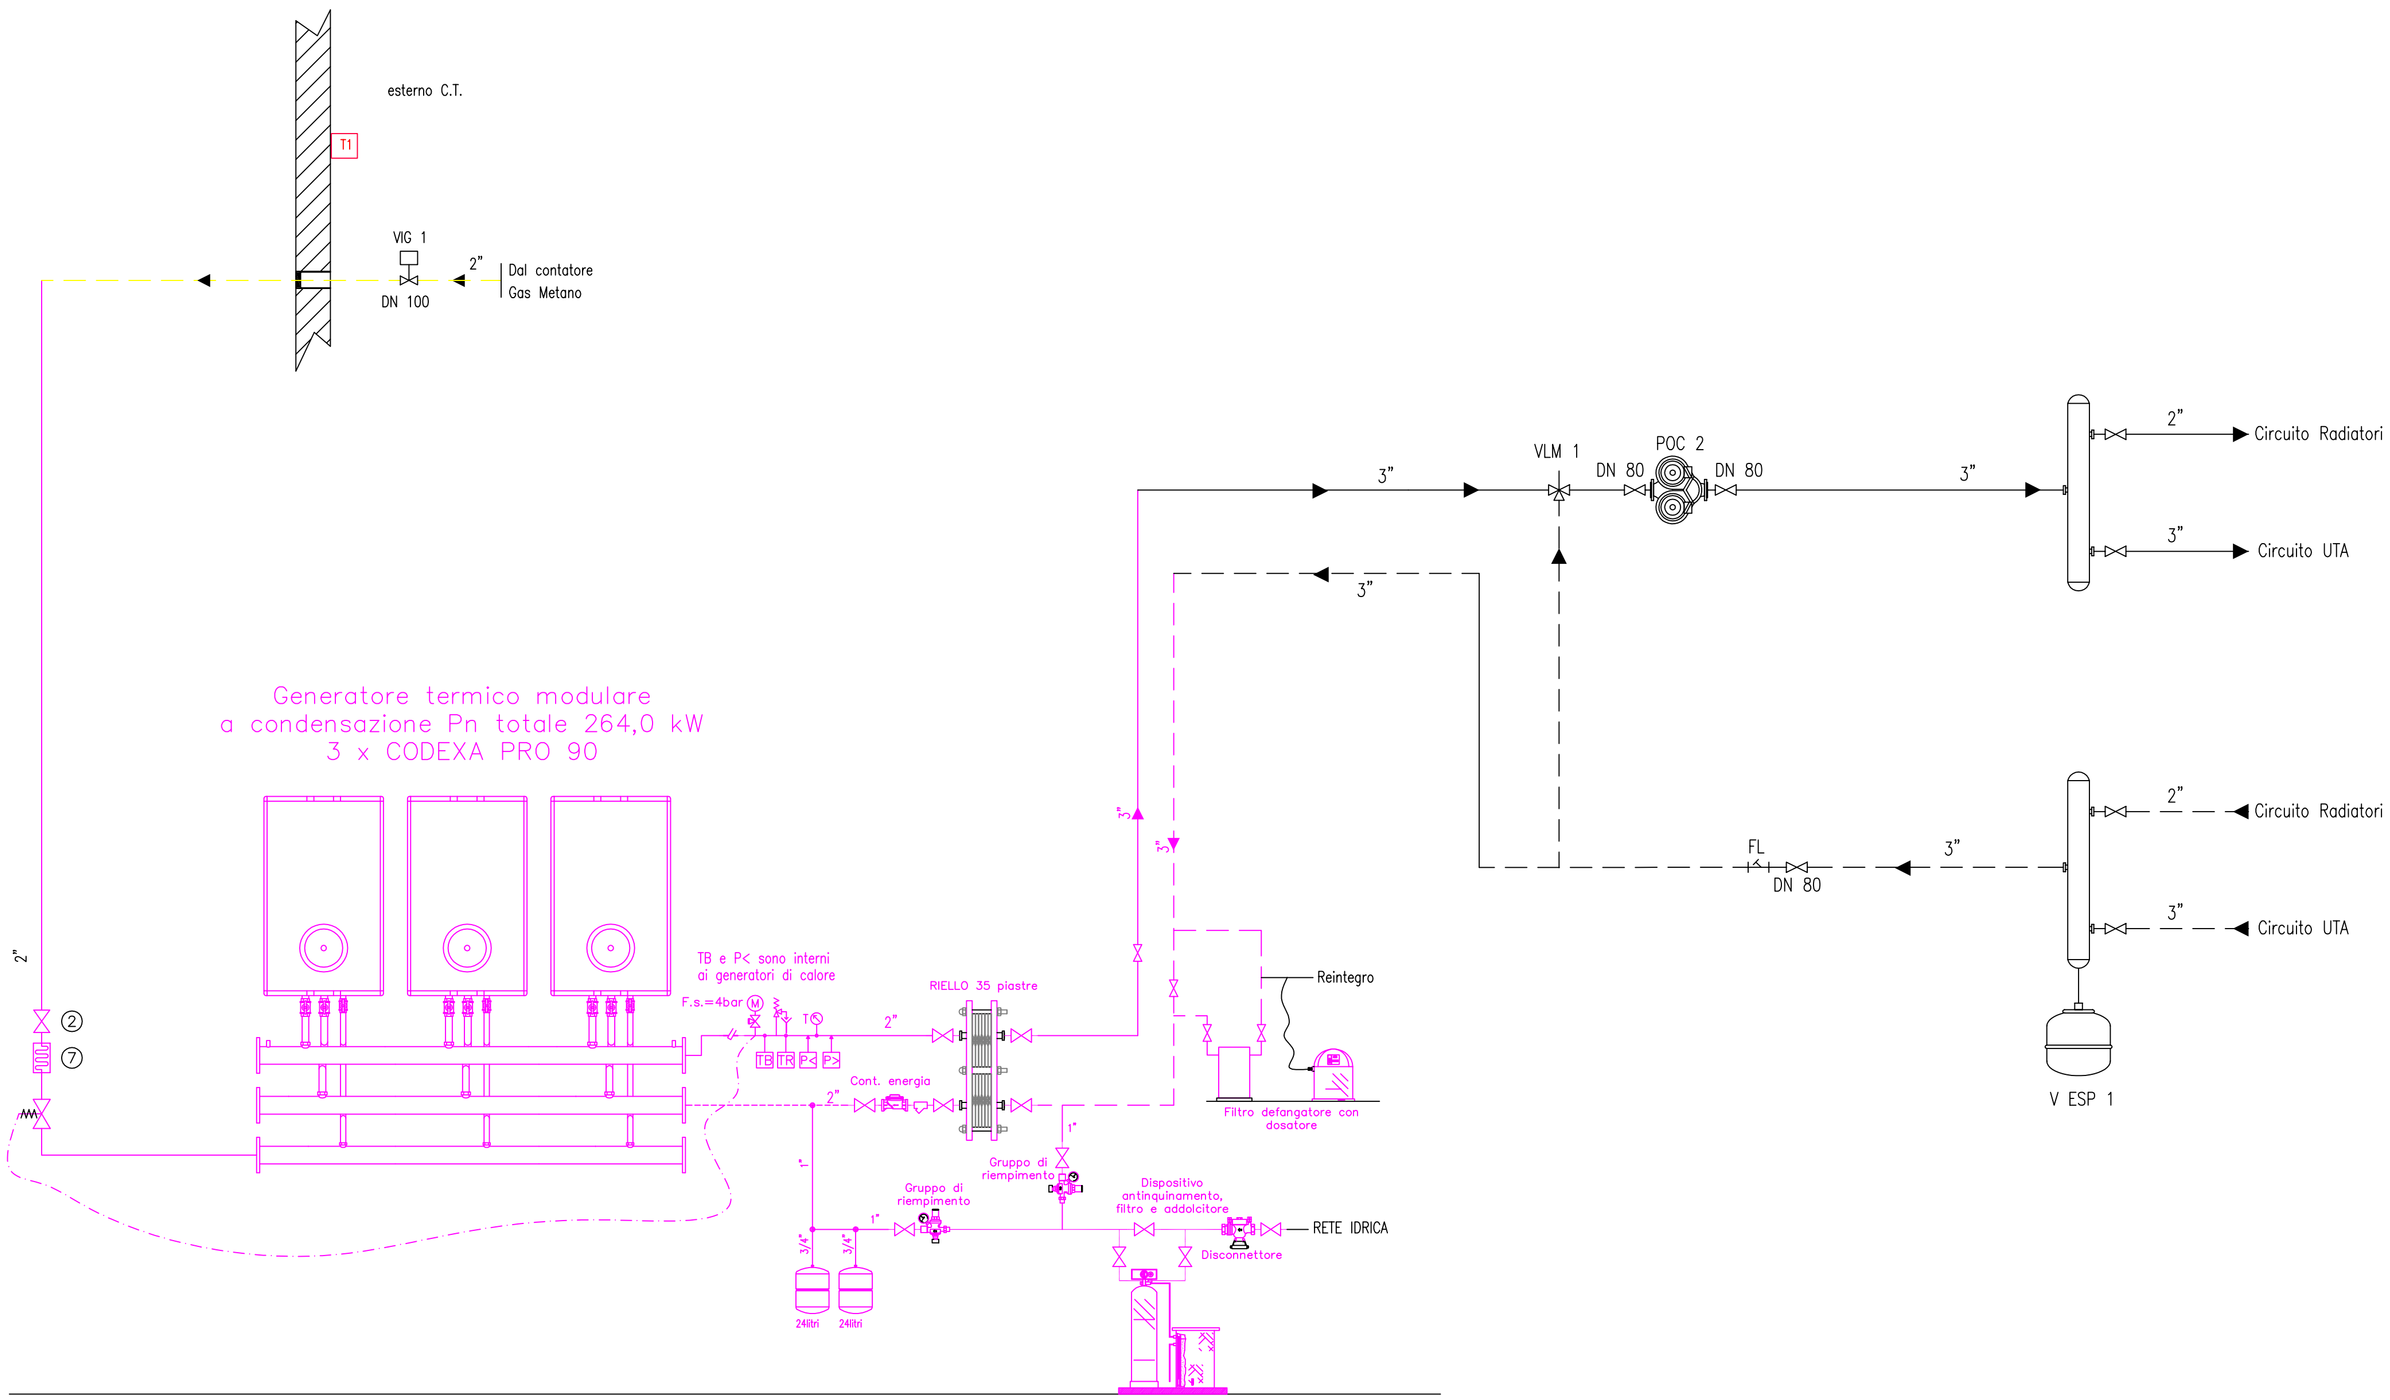

LEGENDA: APPARECCHIATURE SICUREZZA			
	POZZETTO ISPESL		BITERMOSTATO
Ⓣ	TERMOMETRO		VALVOLA DI INTERCETTAZIONE COMBUSTIBILE
	MANOMETRO		VASO DI ESPANSIONE A MEMBRANA
PS	PRESSOSTATO DI BLOCCO A RIARMO MANUALE	Ⓒ	CONTATORE DI PORTATA PER MISURATORE ENERGIA
PS	DISPOSITIVO PROTEZIONE DI MINIMA PRESSIONE		
	VALVOLA DI SICUREZZA		
	TERMOMETRO DI REGOLAZIONE		
	TERMOMETRO DI BLOCCO A RIARMO MANUALE		

Dispositivi rampa gas

① Elettrovalvola di regolazione
② Chiave d'intercettazione
③ Elettrovalvola di blocco
④ Organo di controllo pressione
⑤ Stabilizzatore
⑥ Filtro
⑦ Giunto antivibrante
⑧ Elettrovalvola di blocco NC

CITTA' METROPOLITANA DI FIRENZE

PALAZZO MEDICI RICCARDI – VIA CAVOUR, 1
50129 FIRENZE

ENGIE SERVIZI – Area Centro
Via G. Matteotti – Sesto Fiorentino (FI)

Oggetto
ELABORATI GRAFICI

Scala
1 :–

Data
Aprile 2020

Utenza
I.S.I.S. "VASARI" – PALESTRA
Piazza Caduti di Pian d'Albero – Figline Valdarno (FI)

Revisione: 0
Foglio di fogli: 1 / 1

File name
CMPV–SC84.DWG

Elaborato
SCHEMA IDRAULICO CENTRALE TERMICA

Il Progettista

Rev.	Data	Verificato	Approvato	Riferimento
1	28/10/2020	AS–BUILT		SC–84
2				
3				
4				

Questo elaborato grafico non può essere riprodotto nè integralmente nè in parte senza l'autorizzazione scritta del proprietario. Da non utilizzare per scopi diversi da quelli per cui è stato fornito