
# CENTRALE TERMICA

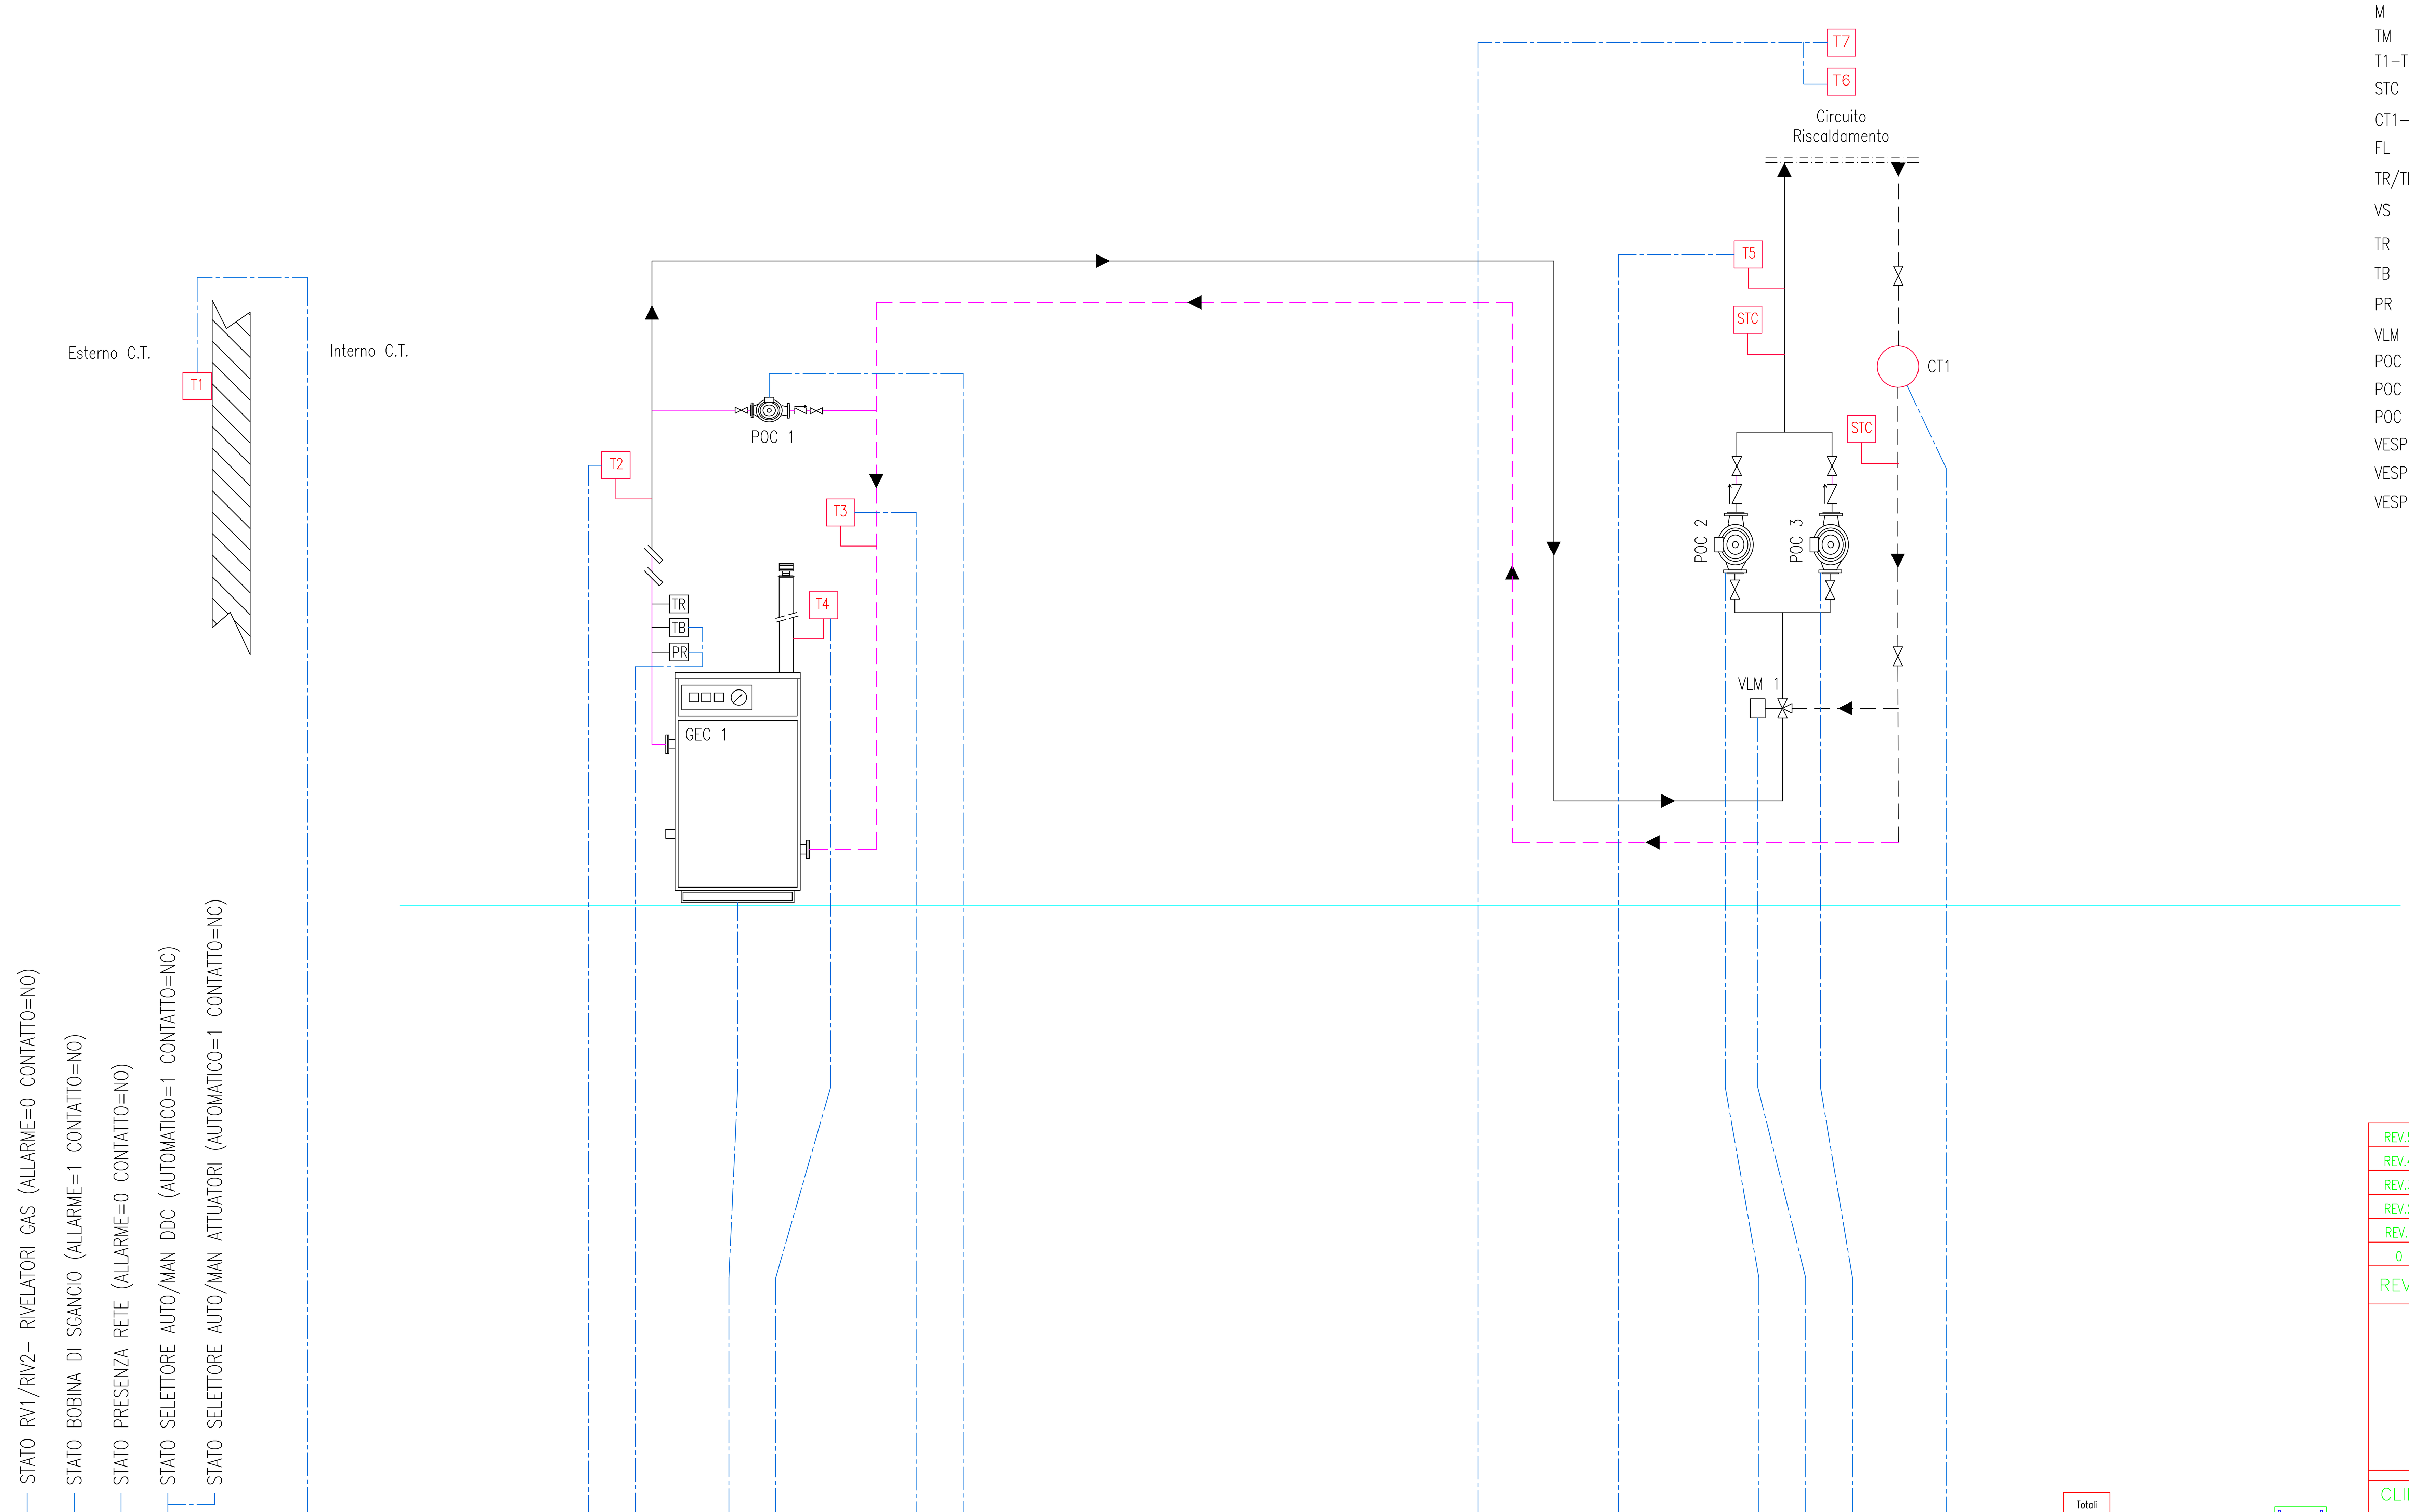


|  |  |  |  |  |  |  |  |  |  |  |  |  |  |  |  |  |  | Totali |
|---|---|---|---|---|---|---|---|---|---|---|---|---|---|---|---|---|---|---|
| Ingresso Digitale | 1 | 1 | 1 | 1 |  |  | 1 | 2 |  |  | 1 |  |  | 1 |  | 1 |  | 10 |
| Uscita Digitale |  |  |  |  |  |  |  | 1 |  |  | 1 |  |  | 1 | 2 | 1 |  | 6 |
| Ingresso Analogico |  |  |  |  | 1 | 1 |  |  | 1 | 1 |  |  | 1 |  |  |  |  | 5 |
| Uscita Analogica |  |  |  |  |  |  |  |  |  |  |  |  |  |  |  |  |  | 4 |
| Virtual I/O |  |  |  |  |  |  |  |  |  |  | 1 |  |  | 1 |  | 1 |  | 3 |
| Bus |  |  |  |  |  |  |  |  |  |  |  |  |  |  |  |  | 1 | 1 |
| Wireless |  |  |  |  |  |  |  |  |  |  |  | 2 |  |  |  |  |  | 2 |
| TOTALE I/O FISICI |  |  |  |  |  |  |  |  |  |  |  |  |  |  |  |  |  | 25 |

Periferica DDC

Quadro Elettrico

## LEGENDA APPARECCHIATURE

GEC 1 CALDAIA Marca: SAVIO Modello: M153HE.115SR Pot. Focolare: 113 kW Pot. Utile: 109,7 kW

| | |
|---|---|
| M | MANOMETRO |
| TM | TERMOMETRO |
| T1–T... | SONDE TEMPERATURA |
| STC | SONDE TEMPERATURA CONTATERMIE |
| CT1–CT... | CONTATERMIE Modello: VITERRA SENSONIC |
| FL | FILTRO |
| TR/TB | TERMOSTATO A RIARMO E DI BLOCCO |
| VS | VALVOLA DI SICUREZZA |
| TR | TERMOSTATO REGOLAZIONE |
| TB | TERMOSTATO BLOCCO |
| PR | PRESSOSTATO |

VLM 1 VALVOLA SERVOCOMANDATA MISCELATRICE: DGT – 220 V

POC 1 ELETTROPOMPA ANTICONDENSA Marca: KSB Modello: RIO C32/60

POC 2 ELETTROPOMPA CIRCUITO UTENZA Marca: KSB Modello: RIOVAR 54–30D

POC 3 ELETTROPOMPA CIRCUITO UTENZA Marca: KSB Modello: RIOVAR 54–30D

VESP 1 VASO DI ESPANSIONE Capacità: 24 litri.

VESP 2 VASO DI ESPANSIONE Capacità: 24 litri.

VESP 3 VASO DI ESPANSIONE Capacità: 24 litri.

| REV. | DATA | DIS. | DESCRIZIONE | VERIF. | APPROV. |
|---|---|---|---|---|---|
| REV.5 |  | DIS. |  |  |  |
| REV.4 |  | DIS. |  |  |  |
| REV.3 |  | DIS. |  |  |  |
| REV.2 |  | DIS. |  |  |  |
| REV.1 | 22.04.20 | D.G. | AS BUILT 2020 |  |  |
| 0 | 08.07.04 | F.B. | AS BUILT |  |  |


ENGIE

Filiale Area Centro
Ponte San Giovanni
(PERUGIA)
E-mail: areacentro@engie.com


CLIENTE

PROVINCIA di FIRENZE

VIA CAVOUR, 9 - FIRENZE

DESCRIZIONE

Edificio "Agrario Ex-Professionale"

Via delle Cascine, 11 - Firenze

SCHEMA FUNZIONALE IMPIANTO CENTRALE TERMICA

N° DISEGNO A-03/M-01

SCALA ———

PREVENTIVO

LAVORO G00401

NOME FILE


IL PRESENTE DISEGNO E' DI NOSTRA PROPRIETA' ED E' SOTTO LA PROTEZIONE DELLA LEGGE SULLA PROPRIETA' LETTERARIA. NE E' QUINDI VIETATA PER QUALSIASI MOTIVO LA RIPRODUZIONE E CONSEGNA A TERZI.