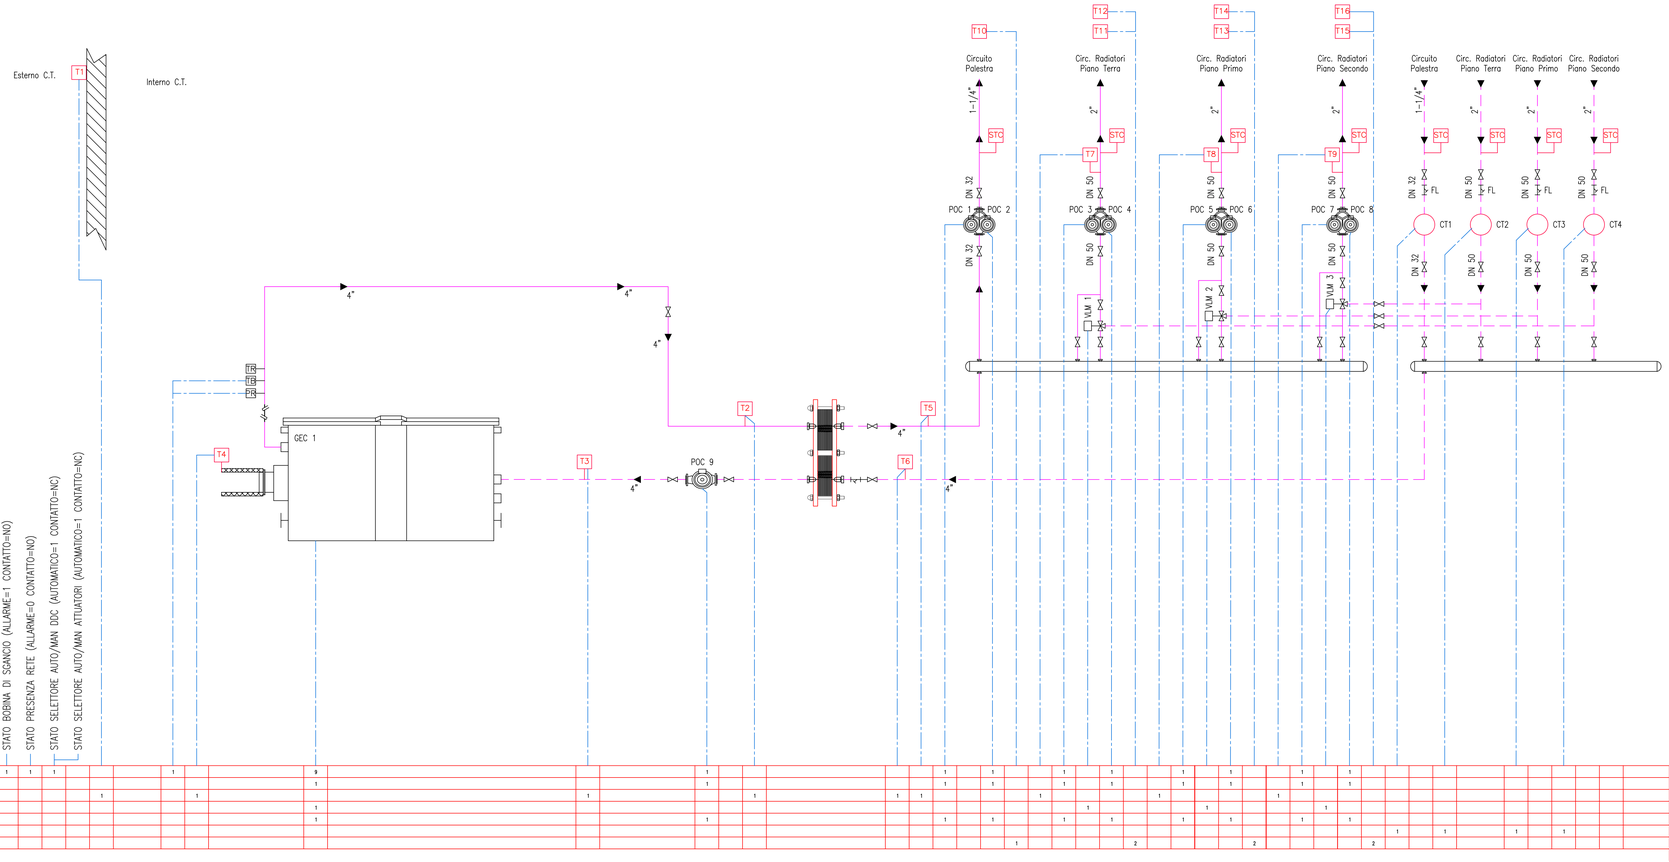



## LEGENDA APPARECCHIATURE

| | |
|---|---|
| GEC 1 | CALDAIA Marca: UNICAL Modello: MODULEX EXT 770 E8 Pot. Focolare: 756 kW Pot. Utile: 742,6 kW |
| VLM 1 | VALVOLA SERVOCOMANDATA MISCELATRICE Marca: COSTER Modello CLNV 150 – ANALOGICA 24Vac 0–10Vdc |
| VLM 2 | VALVOLA SERVOCOMANDATA MISCELATRICE Marca: COSTER Modello CLNV 150 – ANALOGICA 24Vac 0–10Vdc |
| VLM 3 | VALVOLA SERVOCOMANDATA MISCELATRICE Marca: COSTER Modello CLNV 150 – ANALOGICA 24Vac 0–10Vdc |
| POC 1 | ELETTROPOMPA CIRCUITO PALESTRA Marca: GRUNDFOS Modello: **** – 380Vac |
| POC 2 | ELETTROPOMPA CIRCUITO PALESTRA Marca: GRUNDFOS Modello: **** – 380Vac |
| POC 3 | ELETTROPOMPA CIRCUITO PIANO TERRA Marca: GRUNDFOS Modello: **** – 380Vac |
| POC 4 | ELETTROPOMPA CIRCUITO PIANO TERRA Marca: GRUNDFOS Modello: **** – 380Vac |
| POC 5 | ELETTROPOMPA CIRCUITO PIANO PRIMO Marca: GRUNDFOS Modello: **** – 380Vac |
| POC 6 | ELETTROPOMPA CIRCUITO PIANO PRIMO Marca: GRUNDFOS Modello: **** – 380Vac |
| POC 7 | ELETTROPOMPA CIRCUITO PIANO SECONDO Marca: GRUNDFOS Modello: **** – 380Vac |
| POC 8 | ELETTROPOMPA CIRCUITO PIANO SECONDO Marca: GRUNDFOS Modello: **** – 380Vac |
| POC 9 | ELETTROPOMPA PRIMARIO CALDAIA Marca: WILO Modello: STRATOS 100/1 – 230Vac |
| PR | PRESSOSTATO |
| TR | TERMOSTATO REGOLAZIONE |
| TB | TERMOSTATO BLOCCO |
| M | MANOMETRO |
| TM | TERMOMETRO |
| T1–T... | SONDE TEMPERATURA |
| STC | SONDE TEMPERATURA CONTATERMIE |
| CT1–CT... | CONTATERMIE Marca: ISTA Modello Sensonic II |
| FL | FILTRO |
| TR/TB | TERMOSTATO A RIARMO E DI BLOCCO |
| FS1–FS... | FLUSSOSTATO |
| MP | MISURATORE DI PORTATA |
| GR | GRUPPO DI RIDUZIONE |
| CA | CONTATORE ACQUA FREDDA |
| VIG 1 | VALVOLA SERVOCOMANDATA INTERCETTAZIONE GAS |
| LAG 1 | LINEA GAS METANO |

| REV. | DATA | DIS. | DESCRIZIONE | VERIF. | APPROV. |
|---|---|---|---|---|---|
| REV.5 | | DIS. | | | |
| REV.4 | | DIS. | | | |
| REV.3 | | DIS. | | | |
| REV.2 | | DIS. | | | |
| REV.1 | | DIS. | | | |
| 0 | 08.04.20 | DIS. | AS BUILT 2020 | | |


ENGIE SERVIZI S.p.A.
Filiale Area Centro
Ponte San Giovanni
(PERUGIA)
E-mail: areacentro@engie.com


CLIENTE
PROVINCIA di FIRENZE
VIA CAVOUR, 9 - FIRENZE

N° DISEGNO -/-
SCALA – – –

DESCRIZIONE
Edificio Liceo Classico "Galileo"
Via de' Martelli 9 - Firenze (FI)
SCHEMA FUNZIONALE IMPIANTO CENTRALE TERMICA

PREVENTIVO
LAVORO –
NOME FILE

IL PRESENTE DISEGNO E' DI NOSTRA PROPRIETA' ED E' SOTTO LA PROTEZIONE DELLA LEGGE SULLA PROPRIETA' LETTERARIA. NE E' QUINDI VIETATA PER QUALSIASI MOTIVO LA RIPRODUZIONE E CONSEGNA A TERZI.